


Übersichtsplan

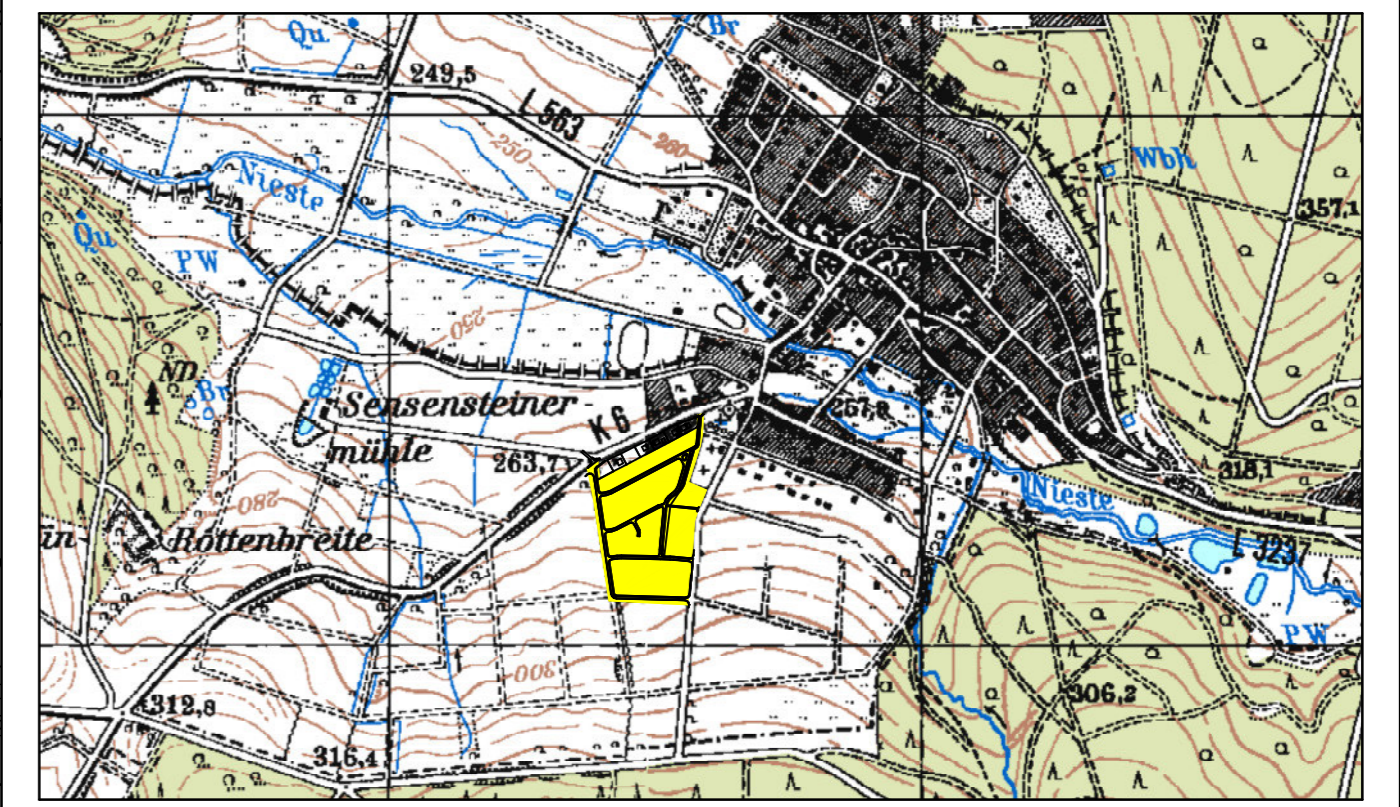

Maßstab: o.M.

**Zeichenerklärung**

- Bestand – Regenwasserleitung – Krughofe
- Bestand – Schmutzwasserleitung – Krughofe
- Bestand – Mischwasserkanal – Krughofe
- vorh. Regenwasserkanal
- vorh. Schmutzwasserkanal
- vorh. Mischwasserkanal

Index	Änderung	Datum	Name

<b>BESTANDSPLAN</b>	
Datum: 08.2007	Skizzen: 1 : 500
Gezeichnet von: 2007	Skizzen: 1 : 500
Gezeichnet: 1	Anlage: 1
Prozessstufe: 1	Blatt: 1
Auftraggeber: Hess. Landgesellschaft mbH Wilhelmshöher Allee 157 – 159 34121 Kassel	
Auftragsnr.: 34885 Feisberg – Postfach 13 29 – Telefon: (05662) 93 14 23 Fax: (05662) 93 14 24	
Verantwortlich: Gemeinde Nieste Erschließung Baugebiet "Über dem Krughofe" Kanalisation	Der Planverfasser: MICHAEL LÖRENZ INGENIEURBÜRO FÜR BAUWESEN UND WASSERWIRTSCHAFT Beratung – Planung – Baubereitung 34885 Feisberg
Projektname: Bestandslageplan Kanalisation	Datum & Phase: Januar 2007 Projekt-Nr.: