


Übersichtsplan

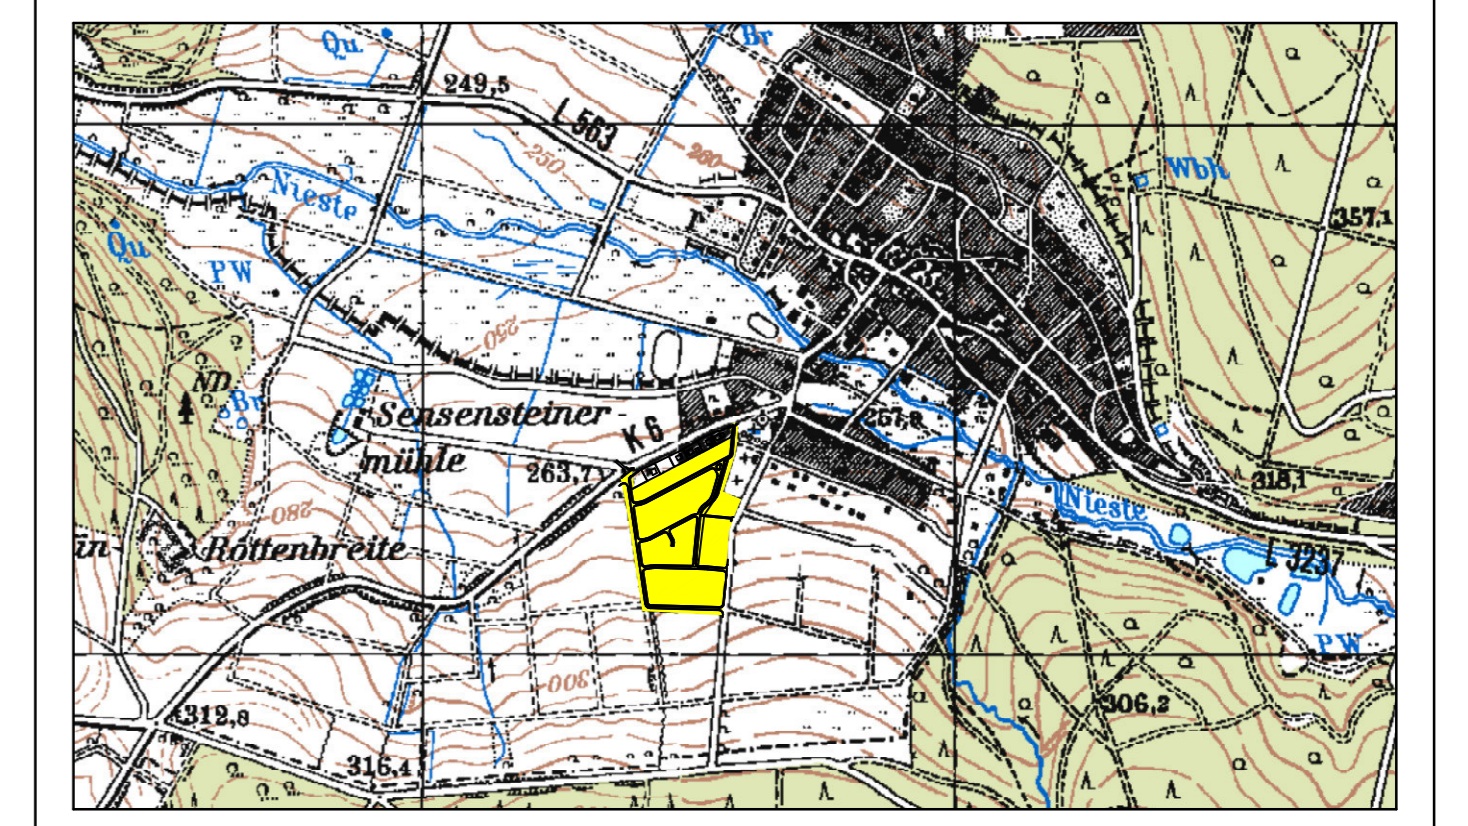

Maßstab: o.M.

Zeichenerklärung

- gepl. Wasserleitung
- gepl. Wasserleitung mit Hydrant
- vorh. Wasserleitung
- vorh. Wasserleitung mit Hydrant

Index	Änderung	Datum	Name
BESTANDSPLAN			
Gezeichnet	Mirz 2006	Skizzen	1 : 500
Geprüft		Anlage	4
Entworfen		Blatt	1
<p>MICHAEL LORENZ INGENIEURBÜRO FÜR BAUWESEN UND WISSENSCHAFT Beratung - Planung - Bauleitung 34085 Fellberg - Postfach 13 29 - Telefon: (05662) 93 14 23 Fax: (05662) 93 14 24</p>			
<p>Auftraggeber: Hess. Landgesellschaft mbH Wilhelmshöher Allee 157 - 159 34121 Kassel</p>			
<p>Bauherr: Gemeinde Nieste Erschließung Baugebiet "Über dem Krughof" Wasserversorgung</p>			
<p>Projektziele: Lageplan</p>			
<p>Datum d. Plan: Mirz 2006</p>			